


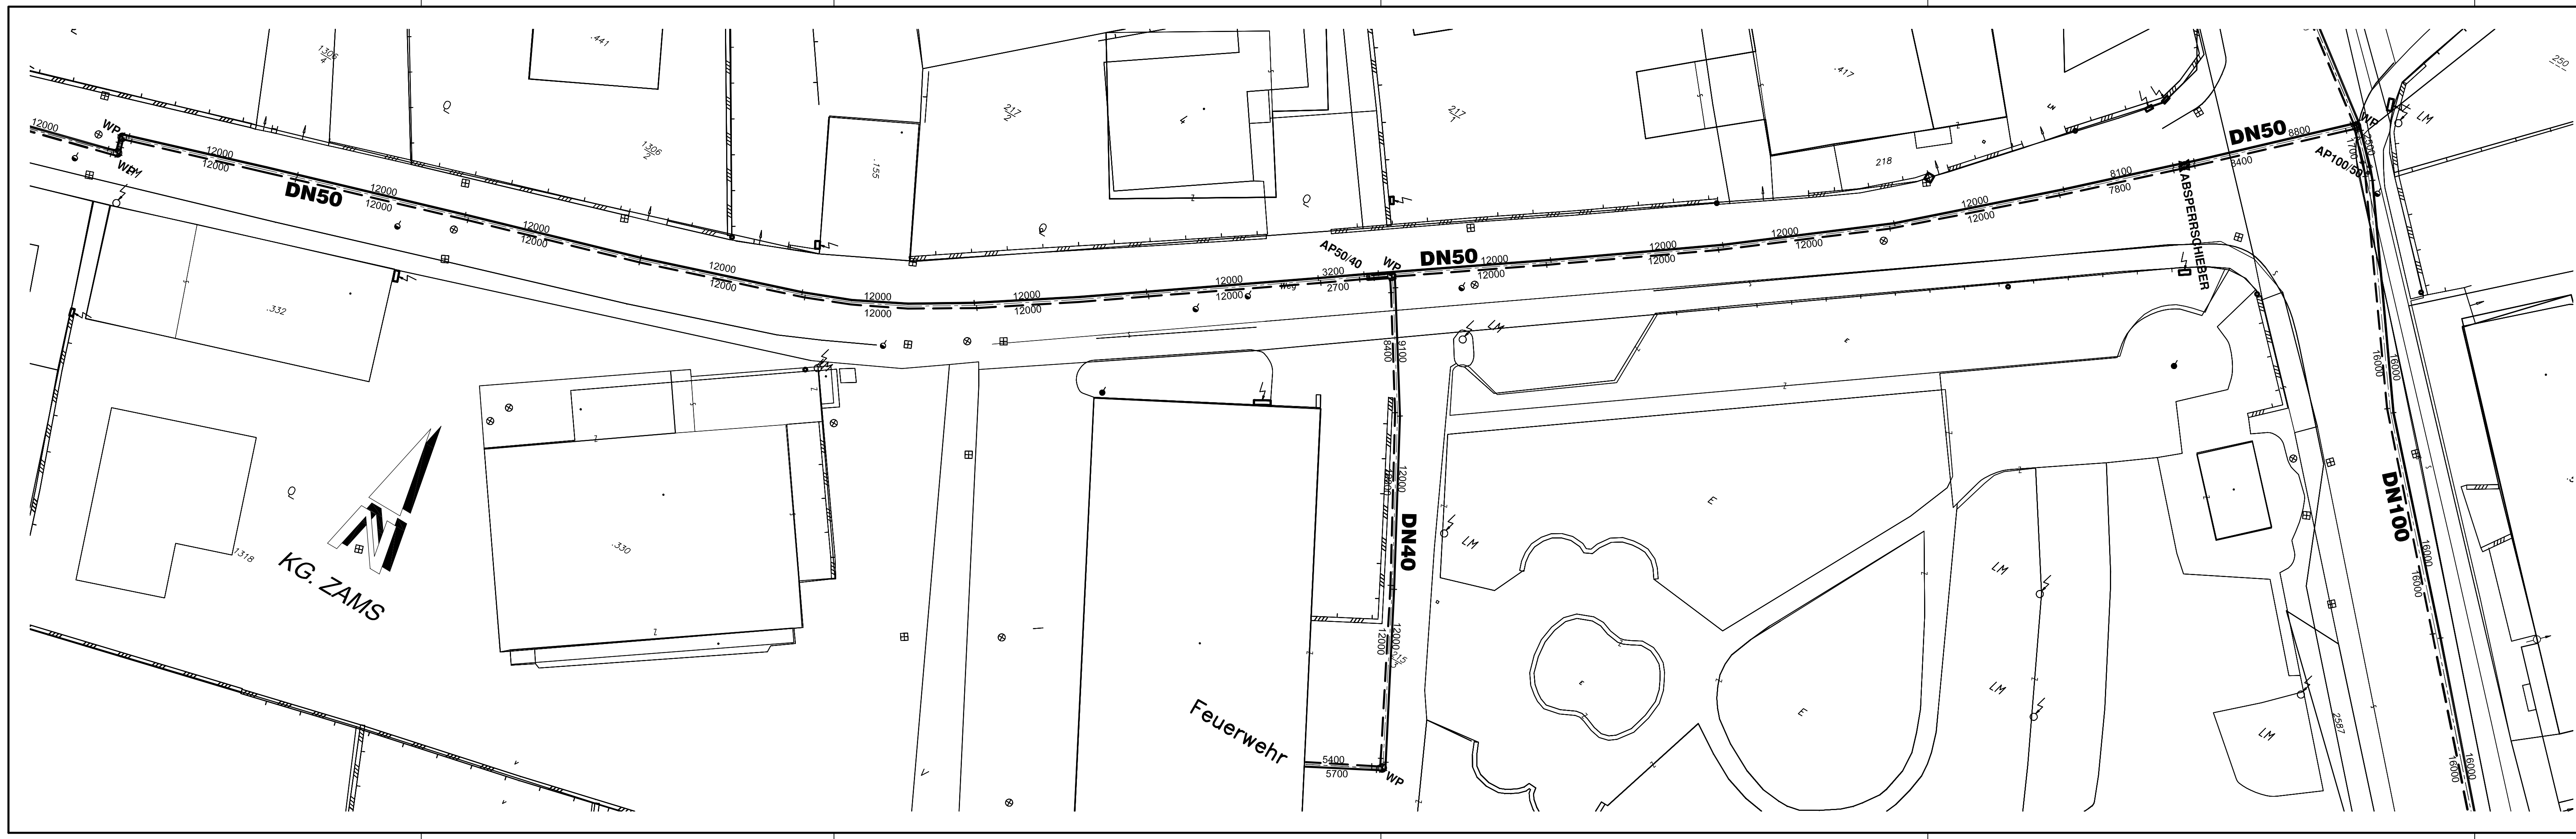

Auslegungsdaten	
Nennndruck	25 bar
Prüfdruck	37,5bar
Auslegungstemperatur	120°C

Technische Daten:		
Rohrhersteller:		FA. ISOPLUS
Nennweite DN	Mediumrohr Da Ø x s mm	Mantelrohr Ø in mm
25	33,7x3,2	110
32	42,4x3,2	125
40	48,3x3,2	125
50	60,3x3,2	140
65	76,1x3,2	160
100	114,3x3,6	225
125	139,7x3,6	250
150	168,3x4,0	280
200	219,1x4,5	355
250	273,0x5,0	450

ORTSWÄRME ZAMS

IC projecte Project Development and Trading GmbH
A-1150 Wien
Neubaugürtel 47
tel+43 1985985 5-0
fax+43 1985985 5-90
office@ic-projecte.eu

 **INGENIEURBÜRO KIRCHBNER**
ZIVILTECHNIKERGESELLSCHAFT m. b. H.
6020 INNSBRUCK, GRAFENWEG 3a
TEL: 0512/360160, HOMEPAGE: www.kirchbner.at
FAX: 0512/360160/24, E-MAIL: office@kirchbner.at

BESTANDSPLAN

2009			 UNISTEHL Bau- und Rohrleitungsbau G.m.b.H. Abteilung: Umwelt- und Energietechnik A - 6063 Rum, Bundesstr. 27 Tel. +43 (0) 512/20 40 30 - Fax. (0) 512/20 63 08		
Bearb.	19.02.2010	Widmoser			
Gepr.	19.02.2010	Ladner			
Norm					
Auftragsnr.: 91041			Zeichnungsnr.: 91041-5-13		Blatt
			Ersatz für:		Blätter
			Ersatz durch:		