




AUSLEGUNGSDATEN	
NENNDRUCK	25 bar
PRÜFDRUCK	37,5bar
AUSLEGUNGSTEMPERATUR	120°C

TECHNISCHE DATEN:		
ROHRHERSTELLER:		FA. ISOPLUS
NENNWEITE DN	MEDIUMROHR Da Ø x s mm	MANTELROHR Ø in mm
25	33,7x3,2	110
32	42,4x3,2	125
40	48,3x3,2	125
50	60,3x3,2	140
65	76,1x3,2	160
100	114,3x3,6	225
125	139,7x3,6	250
150	168,3x4,0	280
200	219,1x4,5	355
250	273,0x5,0	450

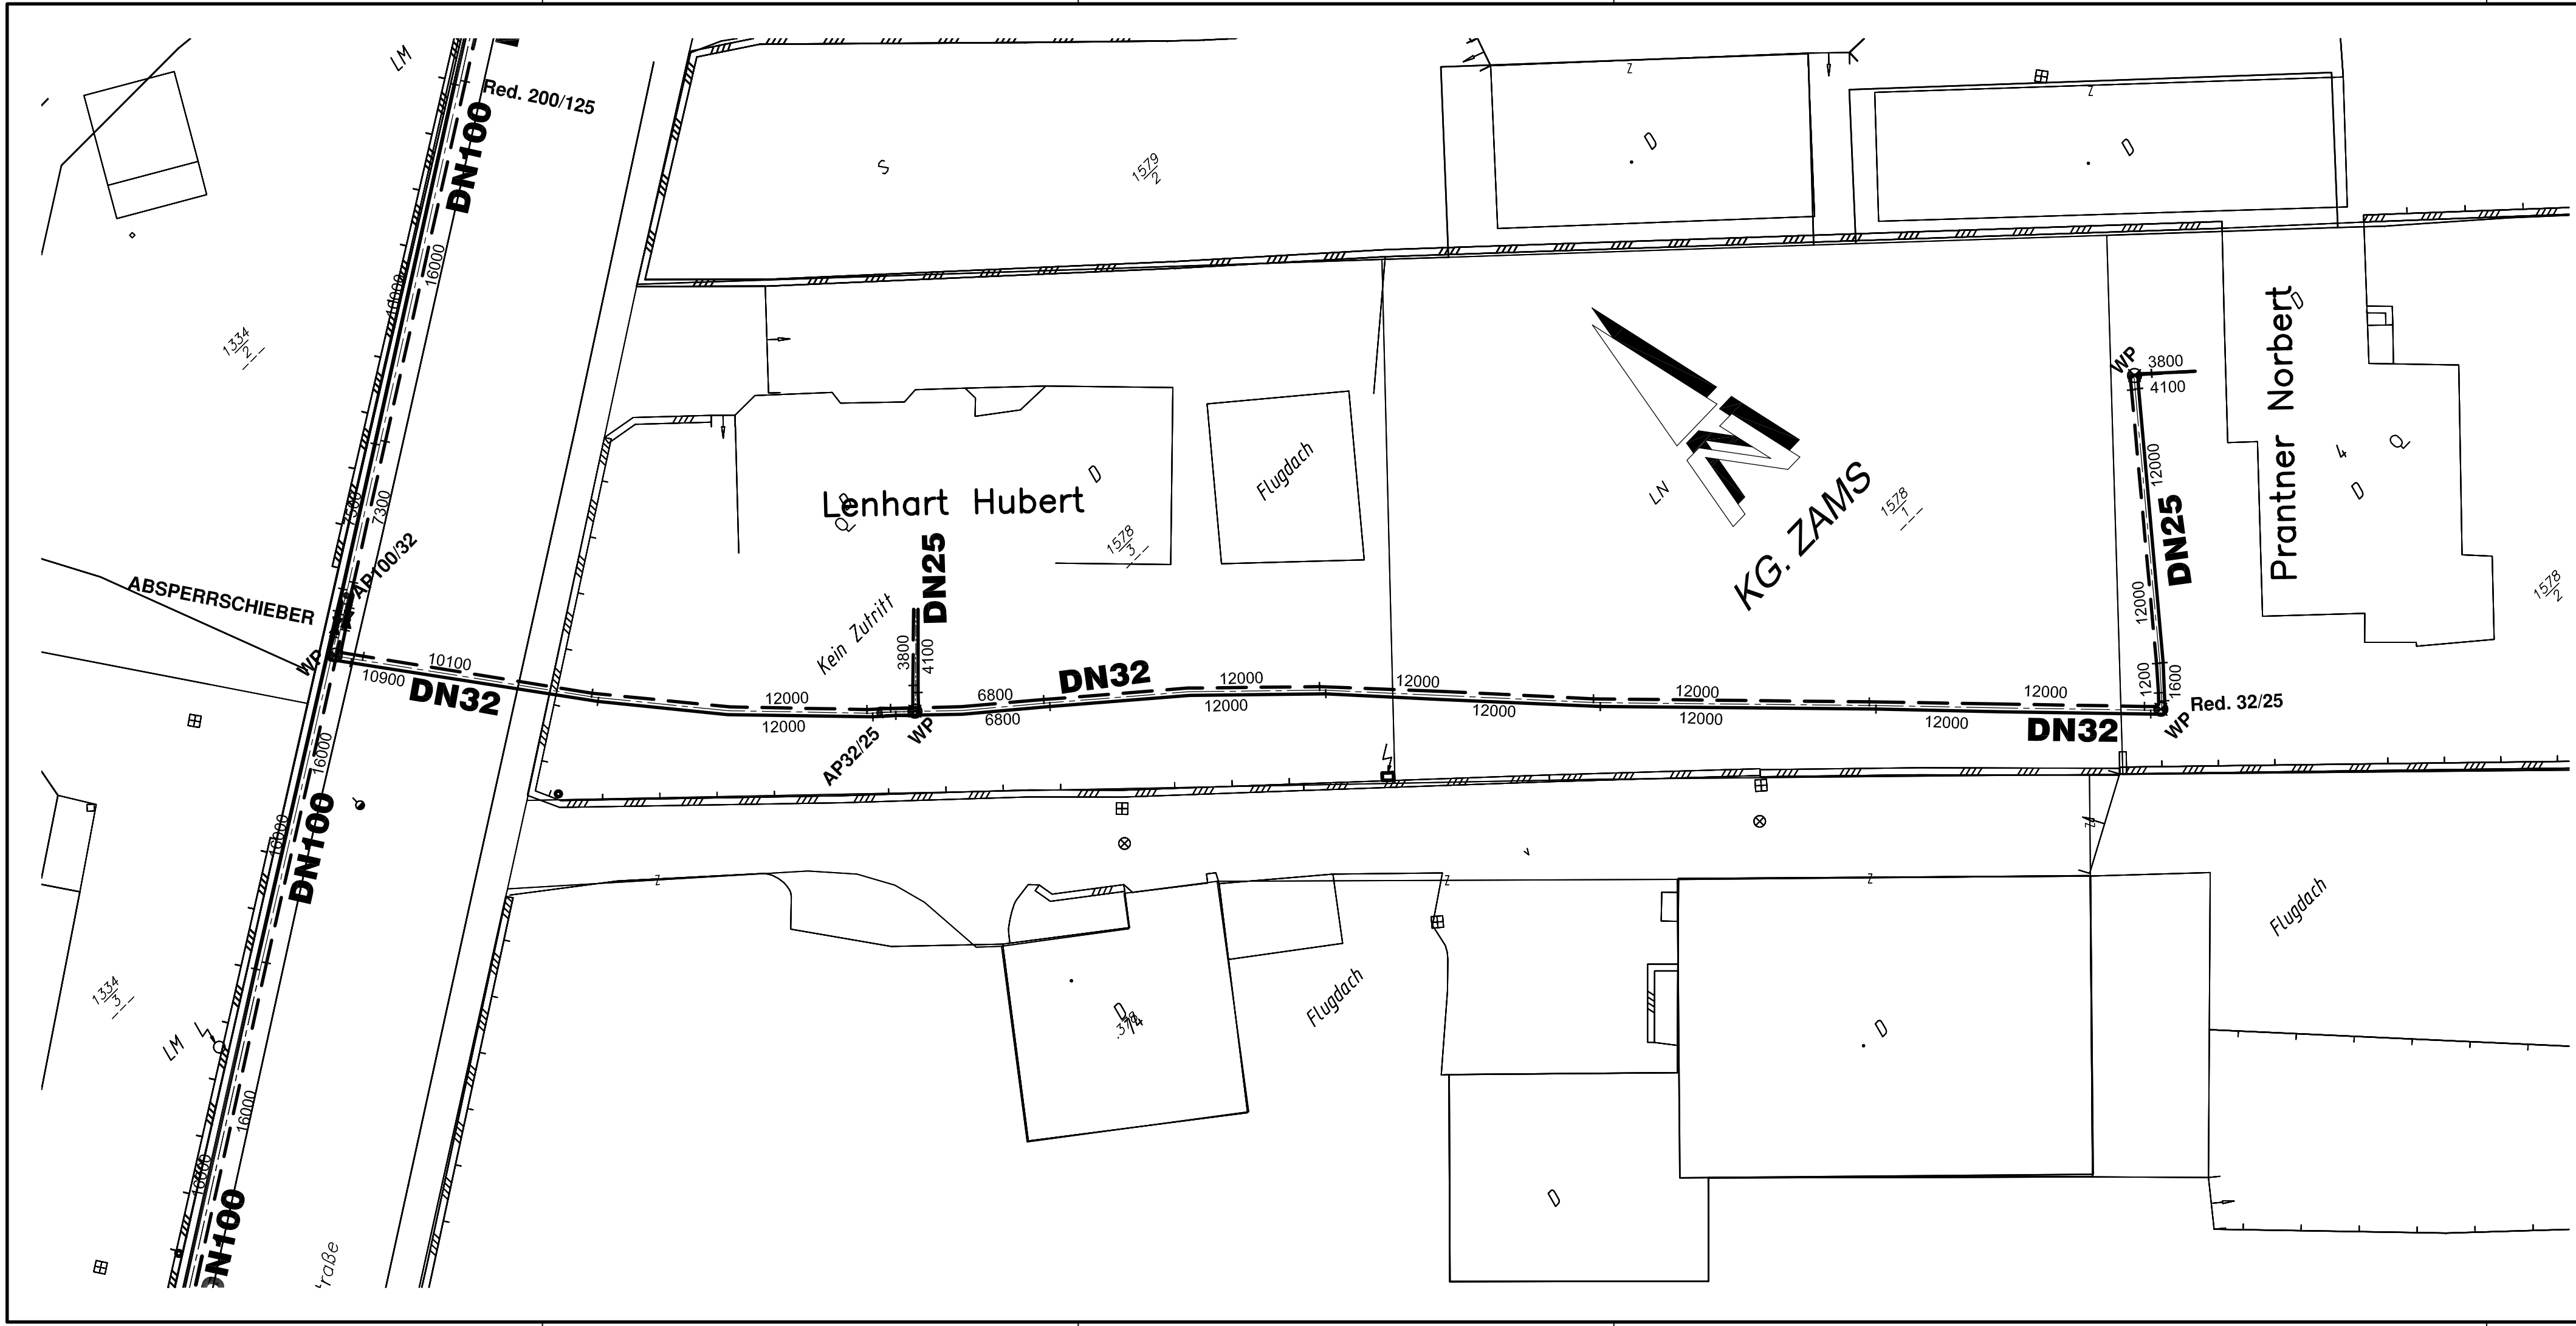

Ortswärme Zams GmbH
Unterer Auweg 2 · A-6511 Zams

ORTSWÄRME ZAMS

ic projecte
a member of ic-group
IC projecte Project Development and Trading GmbH
A-1150 Wien
Neubaugürtel 47
tel+43 1985985 5-0
fax+43 1985985 5-90
office@ic-projecte.eu



INGENIEURBÜRO KIRCHEBNER
ZIVILTECHNIKERGESELLSCHAFT m. b. H.
6020 INNSBRUCK, GRABENWEG 3a
TEL: 0512/360160, HOMEPAGE: www.kirchebner.at
FAX: 0512/360160/24, E-MAIL: office@kirchebner.at

BESTANDSPLAN

2009

Maßstab 1:200
UNISTAHL
Bau- und Rohrleitungsbau G. m. b. H.
Abteilung: Umwelt- und Energietechnik
A - 6063 Rum, Bundesstr. 27 Tel.+43 (0) 512/20 40 30 - Fax. (0) 512/20 63 08

	Datum	Name
Bearb.	19.02.2010	Widmoser
Gepr.	19.02.2010	Ladner
Norm		

ABSCHNITT 6 Lenhart_Prantner

Auftragsnr.: 91041		Zeichnungsnr.: 91041-6-18		Blatt
				Blätter
Ersatz für:		Ersatz durch:		