




AUSLEGUNGSDATEN	
NENNDRUCK	25 bar
PRÜFDRUCK	37,5bar
AUSLEGUNGSTEMPERATUR	120°C

TECHNISCHE DATEN:		
ROHRHERSTELLER:		FA. ISOPLUS
NENNWEITE DN	MEDIUMROHR Da Ø x s mm	MANTELROHR Ø in mm
25	33,7x3,2	110
32	42,4x3,2	125
40	48,3x3,2	125
50	60,3x3,2	140
65	76,1x3,2	160
100	114,3x3,6	225
125	139,7x3,6	250
150	168,3x4,0	280
200	219,1x4,5	355
250	273,0x5,0	450

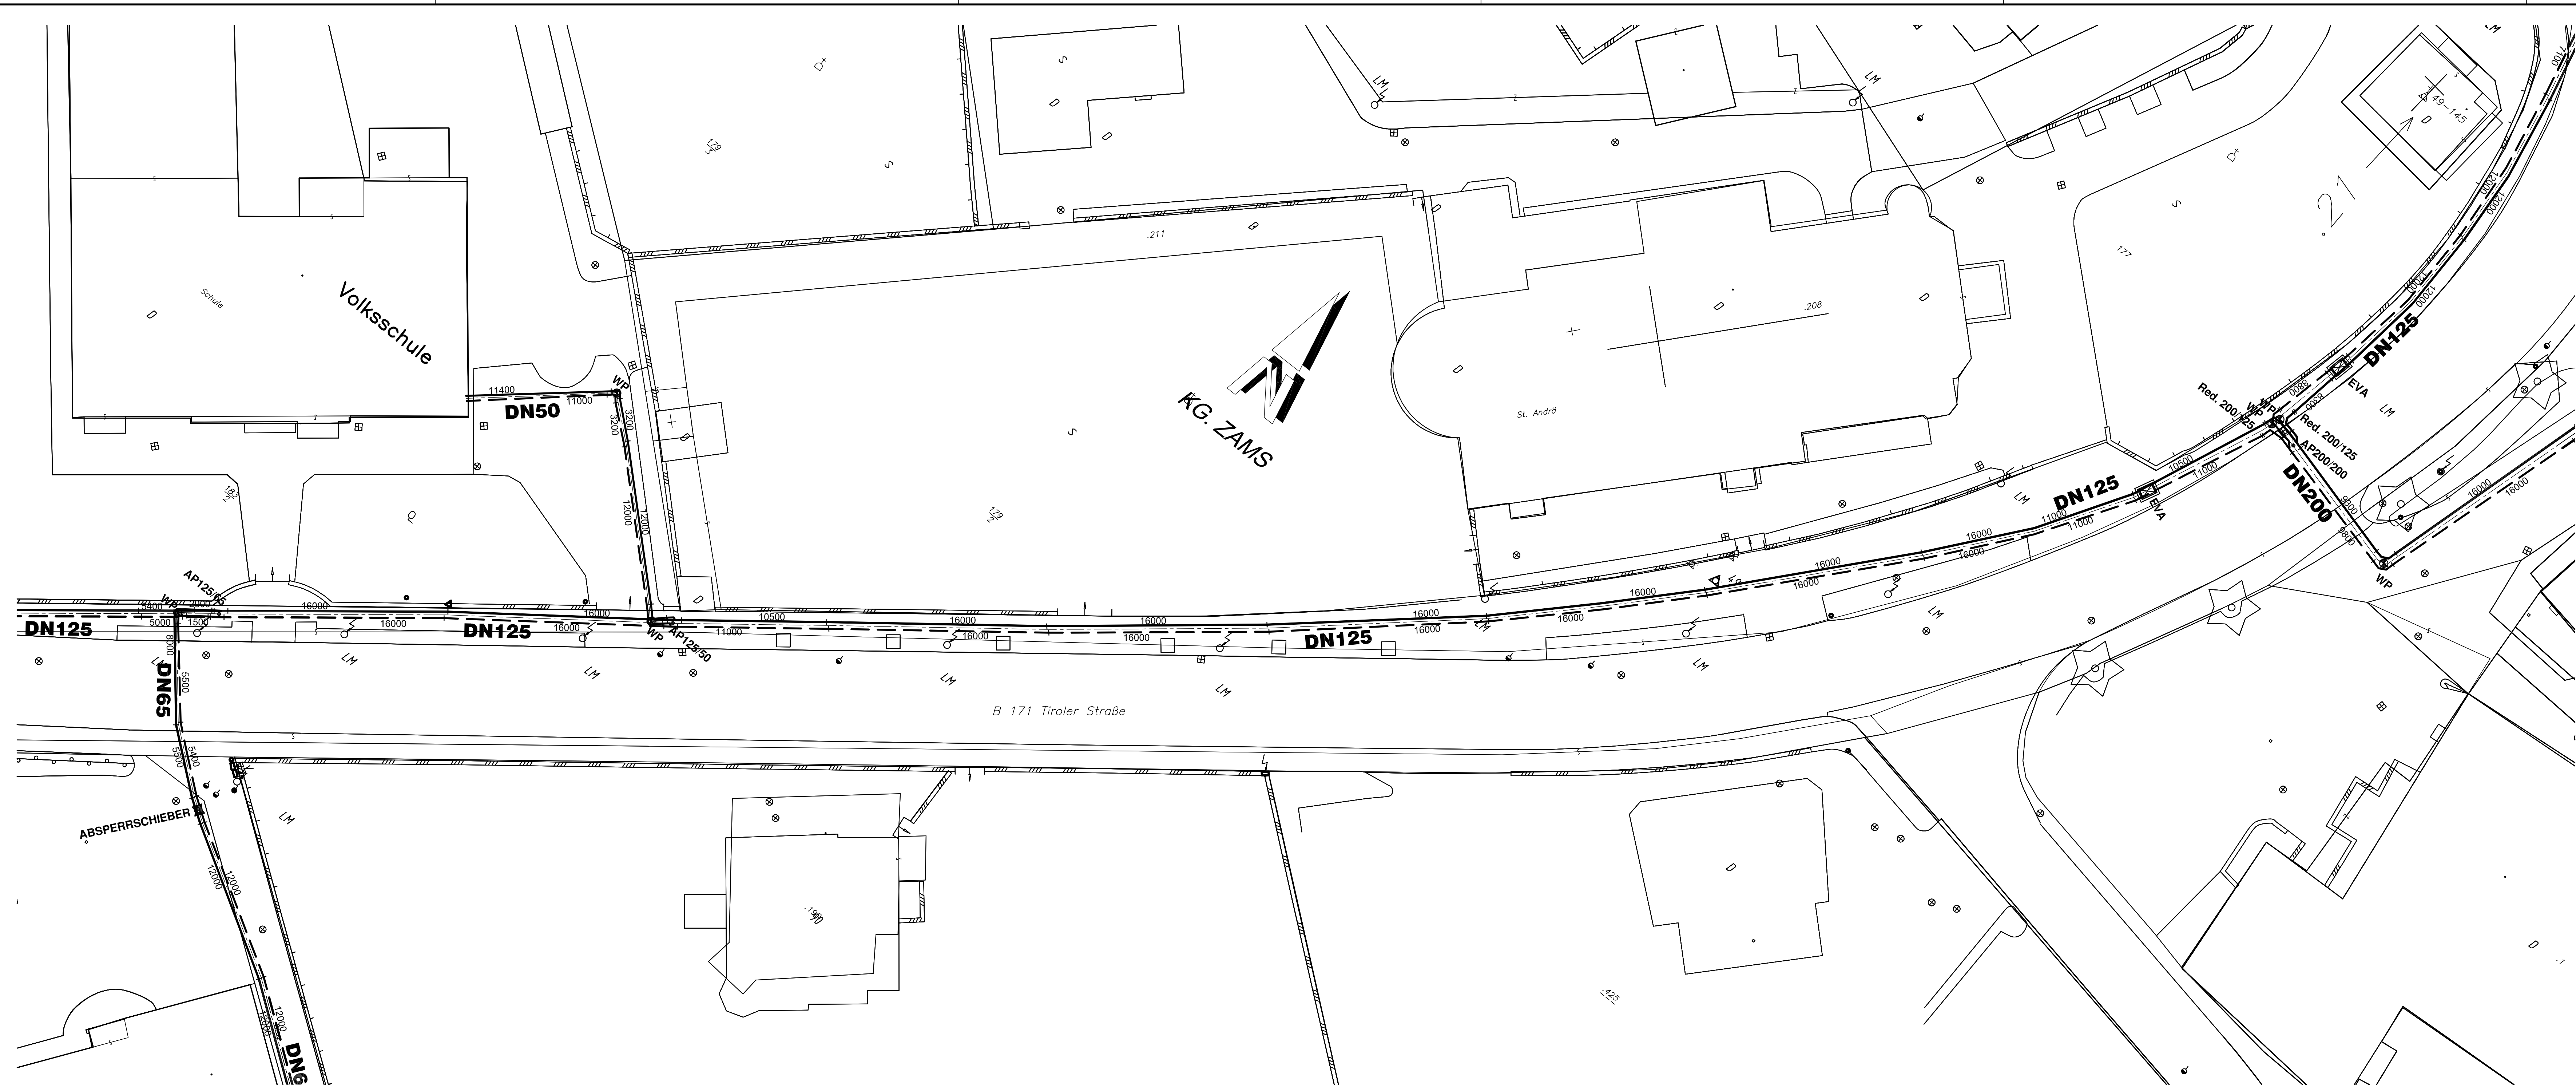

Ortswärme Zams GmbH
Unterer Auweg 2 • A-6511 Zams

ORTSWÄRME ZAMS



IC project

IC project Project Development and Trading GmbH
A-1150 Wien
Neubaugürtel 47
tel+43 1985985 5-0
fax+43 1985985 5-90
office@ic-project.eu



INGENIEURBÜRO KIRCHBNER
ZIVILTECHNIKERGESELLSCHAFT m. b. H.
6020 INNSBRUCK, GRABENWEG 3a
TEL.: 0512/360160, HOMEPAGE: www.kirchbner.at
FAX: 0512/360160/24, E-MAIL: office@kirchbner.at

BESTANDSPLAN

2009

Datum

19.02.2010

Name

Widmoser

Gepr.

19.02.2010

Ladner

Norm

Auftragsnr.:

91041

Zeichnungsnr.:

91041-7-15

Blatt

Blätter

Ersatz für:

Ersatz durch:

Maßstab 1:200



UNISTAH
Bau- und Rohrleitungsbau G.m.b.H.
Abteilung: Umwelt- und Energietechnik
A - 6063 Rum, Bundesstr. 27 Tel.+43 (0) 512/20 40 30 - Fax: (0) 512/20 63 08

ABSCHNITT 7

Tiroler Bundesstraße

Teil 1