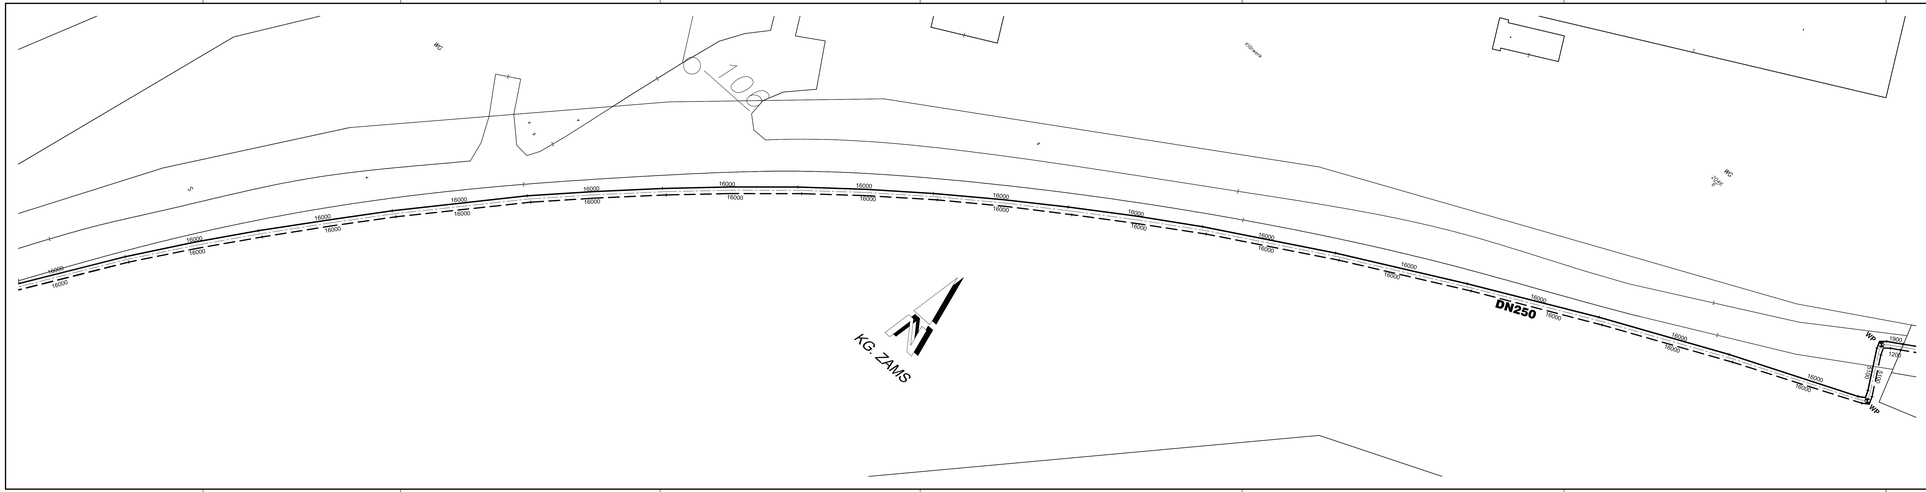



## AUSLEGUNGSDATEN

| | |
|---|---|
| **NENNDRUCK** | **25 bar** |
| **PRÜFDRUCK** | **37,5bar** |
| **AUSLEGUNGSTEMPERATUR** | **120°C** |

## TECHNISCHE DATEN:

| **ROHRHERSTELLER:** | | **FA. ISOPLUS** |
|---|---|---|
| **NENNWEITE DN** | **MEDIUMROHR Da Ø x s mm** | **MANTELROHR Ø in mm** |
| **25** | **33,7x3,2** | **110** |
| **32** | **42,4x3,2** | **125** |
| **40** | **48,3x3,2** | **125** |
| **50** | **60,3x3,2** | **140** |
| **65** | **76,1x3,2** | **160** |
| **100** | **114,3x3,6** | **225** |
| **125** | **139,7x3,6** | **250** |
| **150** | **168,3x4,0** | **280** |
| **200** | **219,1x4,5** | **355** |
| **250** | **273,0x5,0** | **450** |


ENERGIE AUS HOLZ
ORTSWÄRME ZAMS

**Ortswärme Zams GmbH**
**Unterer Auweg 2 - A-6511 Zams**


# ORTSWÄRME ZAMS


IC projecte Project Development and Trading GmbH
A-1150 Wien
Neubaugürtel 37
fon+43 1985995 5-0
fax+43 1985995 5-90
office@ic-projecte.eu

INGENIEURBÜRO KIRCHEBNER
CIVIL TECHNICAL ENGINEERING OFFICE
6020 INNSBRUCK, GRABENWEG 3a
TEL: 0512/36010204, FAX: 0512/36010204, EMAIL: office@ikirchebner.at


# BESTANDSPLAN

**2009**

Maßstab 1:200


UNISTAHL
Bau- und Rohrleitungsbau G.m.b.H.
Abteilung: Umwelt- und Energietechnik
A - 6063 Rum, Bundesstr. 27, Tel.+43 (0) 512/20 40 30 - Fax. (0) 512/20 63 08


| | Datum | Name |
|---|---|---|
| Bearb. | 19.02.2010 | Widmoser |
| Gepr. | 19.02.2010 | Ladner |
| Norm | | |

ABSCHNITT 1
Innstrasse
Teil 2

| | | |
|---|---|---|
| Auftragsnr. | Zeichnungsnr. | Blatt |
| 91041 | 91041-1-02 | Blätter |
| | Ersatz für: | Ersatz durch: |