


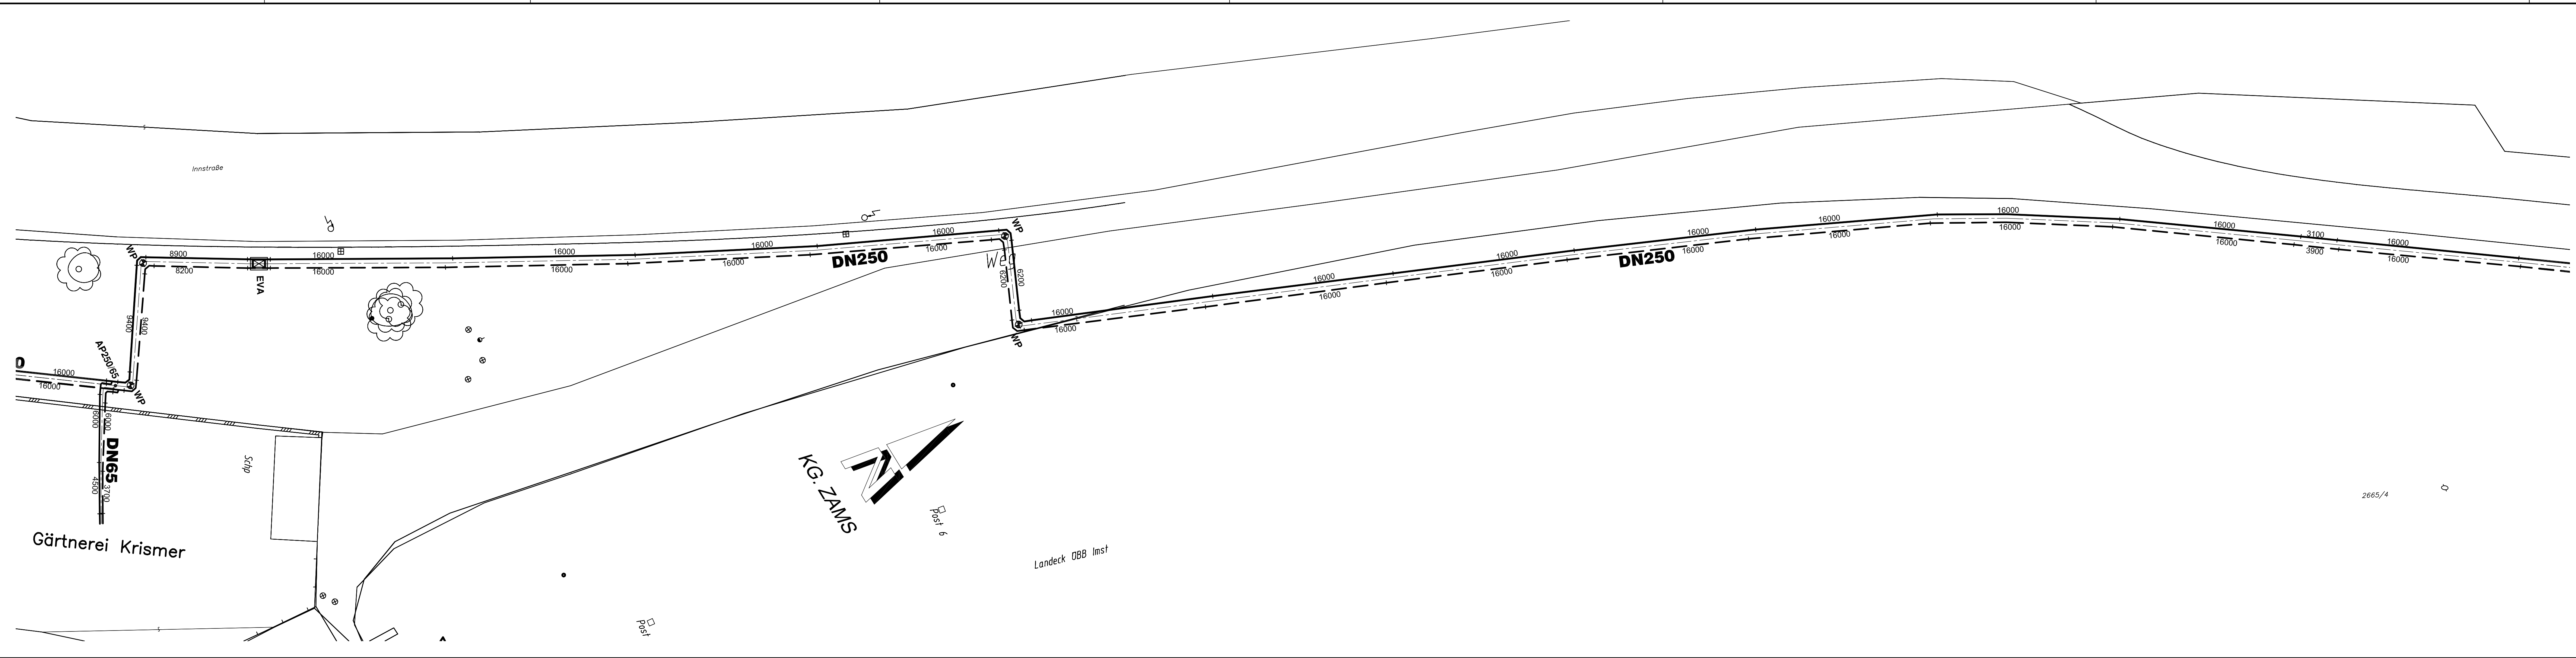

AUSLEGUNGSDATEN

|                      |         |
|----------------------|---------|
| NENNDRUCK            | 25 bar  |
| PRÜFDRUCK            | 37,5bar |
| AUSLEGUNGSTEMPERATUR | 120°C   |

TECHNISCHE DATEN:

| ROHRHERSTELLER: |                           | FA. ISOPLUS           |
|-----------------|---------------------------|-----------------------|
| NENNWEITE<br>DN | MEDIUMROHR<br>Da Ø x s mm | MANTELROHR<br>Ø in mm |
| 25              | 33,7x3,2                  | 110                   |
| 32              | 42,4x3,2                  | 125                   |
| 40              | 48,3x3,2                  | 125                   |
| 50              | 60,3x3,2                  | 140                   |
| 65              | 76,1x3,2                  | 160                   |
| 100             | 114,3x3,6                 | 225                   |
| 125             | 139,7x3,6                 | 250                   |
| 150             | 168,3x4,0                 | 280                   |
| 200             | 219,1x4,5                 | 355                   |
| 250             | 273,0x5,0                 | 450                   |

ORTSWÄRME ZAMS

IC projecte Project Development and  
Trading GmbH  
A-1150 Wien  
Neubaugürtel 47  
tel+43 1985985 5-0  
fax+43 1985985 5-90  
office@ic-projecte.eu



INGENIEURBÜRO KIRCHEBNER  
ZIVILTECHNIKERGESELLSCHAFT I. b. H.  
6020 INNSBRUCK, GRABENWEG 3a  
TEL: 0512/360160, HOMEPAGE: www.kirchebner.at  
FAX: 0512/360160/24, E-MAIL: office@kirchebner.at

BESTANDSPLAN

2009

Maßstab 1:200



ABSCHNITT 1  
Innstraße  
Teil 4

|        |            |          |
|--------|------------|----------|
| Bearb. | Datum      | Name     |
| Gepr.  | 19.02.2010 | Widmoser |
| Norm   | 19.02.2010 | Ladner   |

Auftragsnr.:  
91041

Zeichnungsnr.:  
91041-1-04

Blatt  
Blätter

Ersatz für: Ersatz durch: