


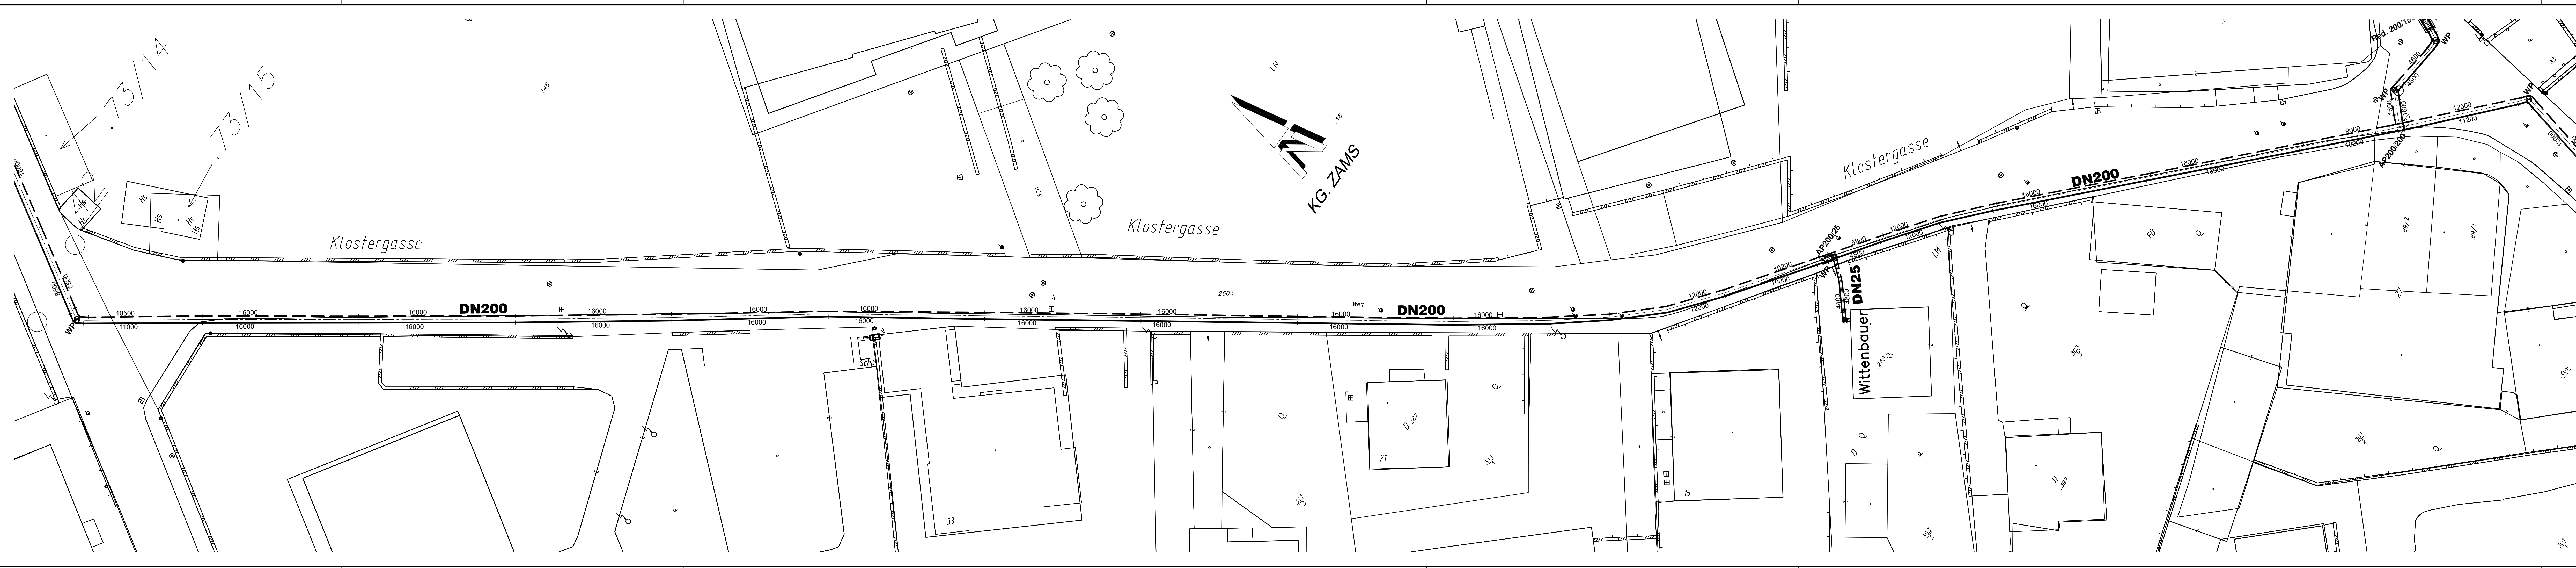

Auslegungsdaten	
Nenndruck	25 bar
Prüfdruck	37,5bar
Auslegungstemperatur	120°C

Technische Daten:		
Rohrhersteller:		
Nennweite DN	Mediumrohr Da Ø x s mm	FA. ISOPLUS Mantelrohr Ø ln mm
25	33,7x3,2	110
32	42,4x3,2	125
40	48,3x3,2	125
50	60,3x3,2	140
65	76,1x3,2	160
100	114,3x3,6	225
125	139,7x3,6	250
150	168,3x4,0	280
200	219,1x4,5	355
250	273,0x5,0	450



Ortswärme Zams GmbH
Unterer Auweg 2 • A-6511 Zams

ORTSWÄRME ZAMS

IC projecte Project Development and Trading GmbH
A-1150 Wien
Neubaugürtel 47
tel+43 1 985885 5-0
fax+43 1 985885 5-90
office@ic-projecte.at



INGENIEURBÜRO KIRCHBNER
ZIVILTECHNIKERGESELLSCHAFT m. b. H.
6020 INNSBRUCK, GRABENWEG 3a
TEL: 0512/360160, HOMEPAGE: www.kirchbner.at
FAX: 0512/360160/24, E-MAIL: office@kirchbner.at

BESTANDSPLAN

2009

Bearb.	19.02.2010	Widmoser
Gepr.	19.02.2010	Ladner
Norm		
Auftragsnr.:	91041	

Maßstab 1:200

**UNISTAH**
Bau- und Rohrleitungsbau G.m.b.H.
Abteilung: Umwelt- und Energietechnik
A - 6063 Rum, Bundesstr. 27 Tel.+43 (0) 512/20 40 30 - Fax. (0) 512/20 63 08

ABSCHNITT 2
Klostergasse

Zeichnungsnr.:	91041-2-06	Blatt
Ersatz für:		Blätter
Ersatz durch:		