


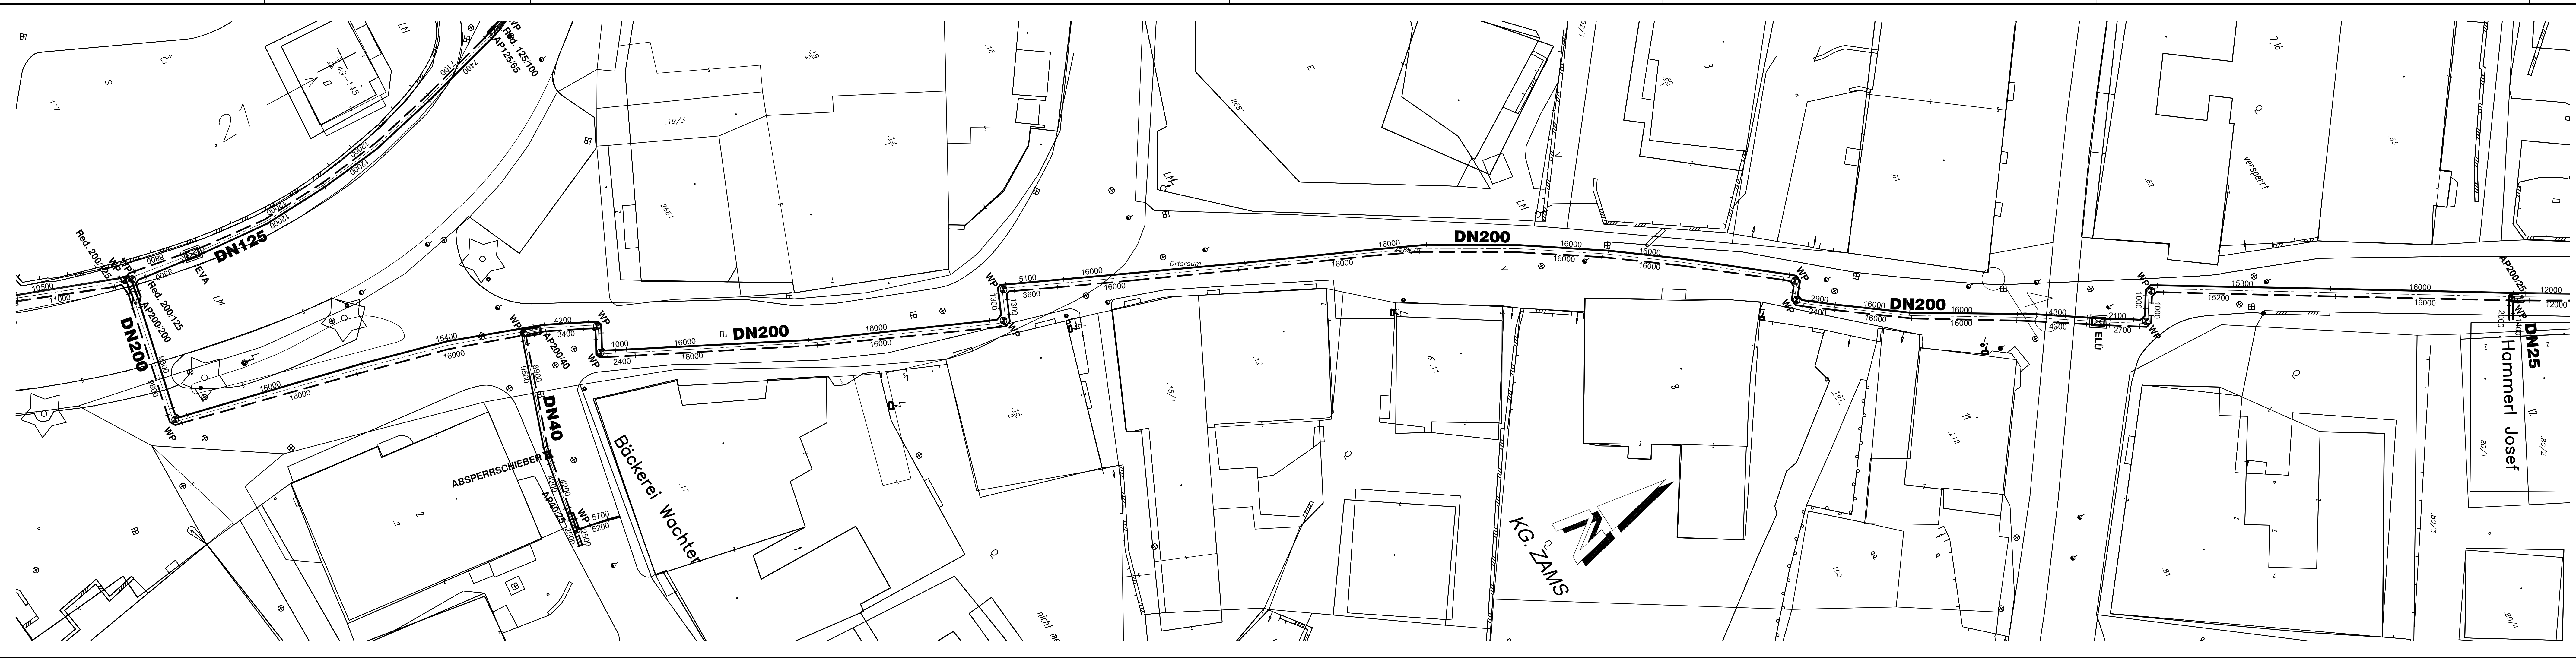

AUSLEGUNGSDATEN

NENNDRUCK	25 bar
PRÜFDRUCK	37,5bar
AUSLEGUNGSTEMPERATUR	120°C

TECHNISCHE DATEN:

ROHRHERSTELLER:		FA. ISOPLUS
NENNWEITE DN	MEDIUMROHR Da Ø x s mm	MANTELROHR Ø in mm
25	33,7x3,2	110
32	42,4x3,2	125
40	48,3x3,2	125
50	60,3x3,2	140
65	76,1x3,2	160
100	114,3x3,6	225
125	139,7x3,6	250
150	168,3x4,0	280
200	219,1x4,5	355
250	273,0x5,0	450



Ortswärme Zams GmbH
Unterer Auweg 2 - A-6511 Zams

ORTSWÄRME ZAMS

IC projecte Project Development and Trading GmbH
A-1150 Wien
Neubaugürtel 47
tel+43 1985985 5-0
fax+43 1985985 5-90
office@ic-projecte.eu



INGENIEURBÜRO KIRCHBNER
ZIVILTECHNIKERGESELLSCHAFT b. H.
6020 INNSBRUCK, GRABENWEG 3a
TEL: 0512/360160, HOMEPAGE: www.kirchbner.at
FAX: 0512/360160/24, E-MAIL: office@kirchbner.at

BESTANDSPLAN

2009

Maßstab 1:200



Bearb. 19.02.2010
Gepr. 19.02.2010
Norm
Auftragsnr.: 91041

Datum 19.02.2010
Name Widmoser
Ladner
Zeichnungsnr.: 91041-3-09

ABSCHNITT 3
Sanatoriumstraße
Teil 2

Blatt
Blätter

Ersatz für:
Ersatz durch: