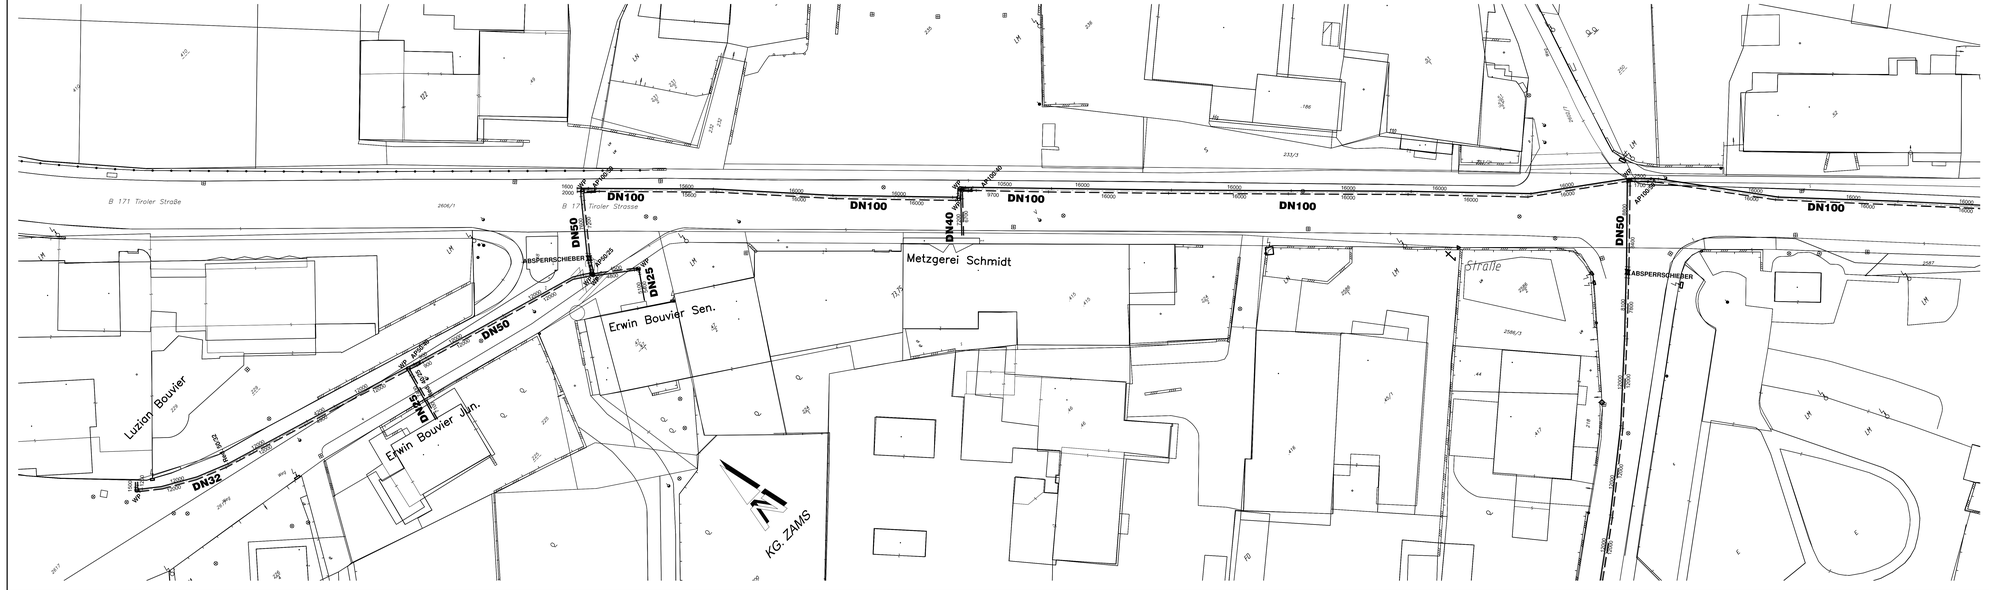


AUSLEGUNGSDATEN

NENNDRUCK	**25 bar**
PRÜFDRUCK	**37,5bar**
AUSLEGUNGSTEMPERATUR	**120°C**

TECHNISCHE DATEN:

ROHRHERSTELLER:		**FA. ISOPLUS**
NENNWEITE DN	**MEDIUMROHR Da Ø x s mm**	**MANTELROHR Ø in mm**
25	33,7x3,2	110
32	42,4x3,2	125
40	48,3x3,2	125
50	60,3x3,2	140
65	76,1x3,2	160
100	114,3x3,6	225
125	139,7x3,6	250
150	168,3x4,0	280
200	219,1x4,5	355
250	273,0x5,0	450

ENERGIE AUS HOLZ GREENWOOD ZAMS

Ortswärme Zams GmbH
Unterer Auweg 2 - A-6511 Zams

ORTSWÄRME ZAMS

IC projects Project Development and Trading GmbH
Am Tabor 1
Neubaugürtel 47
tel+43 1985885 54
fax+43 1985885 54 90
office@ic-projects.eu

INGENIEURBÜRO KIRCHEBNER
ZIVIL-TECHNIKER-GESELLSCHAFT m.b.H.
A-6511 Zams, Dorfstraße 21, Tel.+43 (0) 5442 / 63 6 63
TEL.: 05123/60155, HOMEPAGE: www.kirchebner.at
FAX: 05123/60155-24, E-MAIL: office@kirchebner.at

BESTANDSPLAN

2009

Maßstab 1:200

UNISTAHL
Bau- und Rohrleitungsbau G.m.b.H.
Hafenstraße 32 - Postfach 1
A - 4061 Pasching, Austria, Tel.+43 (0) 7229 / 61 30 - Fax. (0) 7229 / 63 66

	Datum	Name
Bearb.	19.02.2010	Widmoser
Gepr.	19.02.2010	Ladner
Norm.		

ABSCHNITT 4
Tiroler Bundesstrasse
Teil 1

Auftragsnr.	Zeichnungsnr.	Blatt
91041	91041-4-10	Blätter
	Ersatz für:	Ersatz durch: