


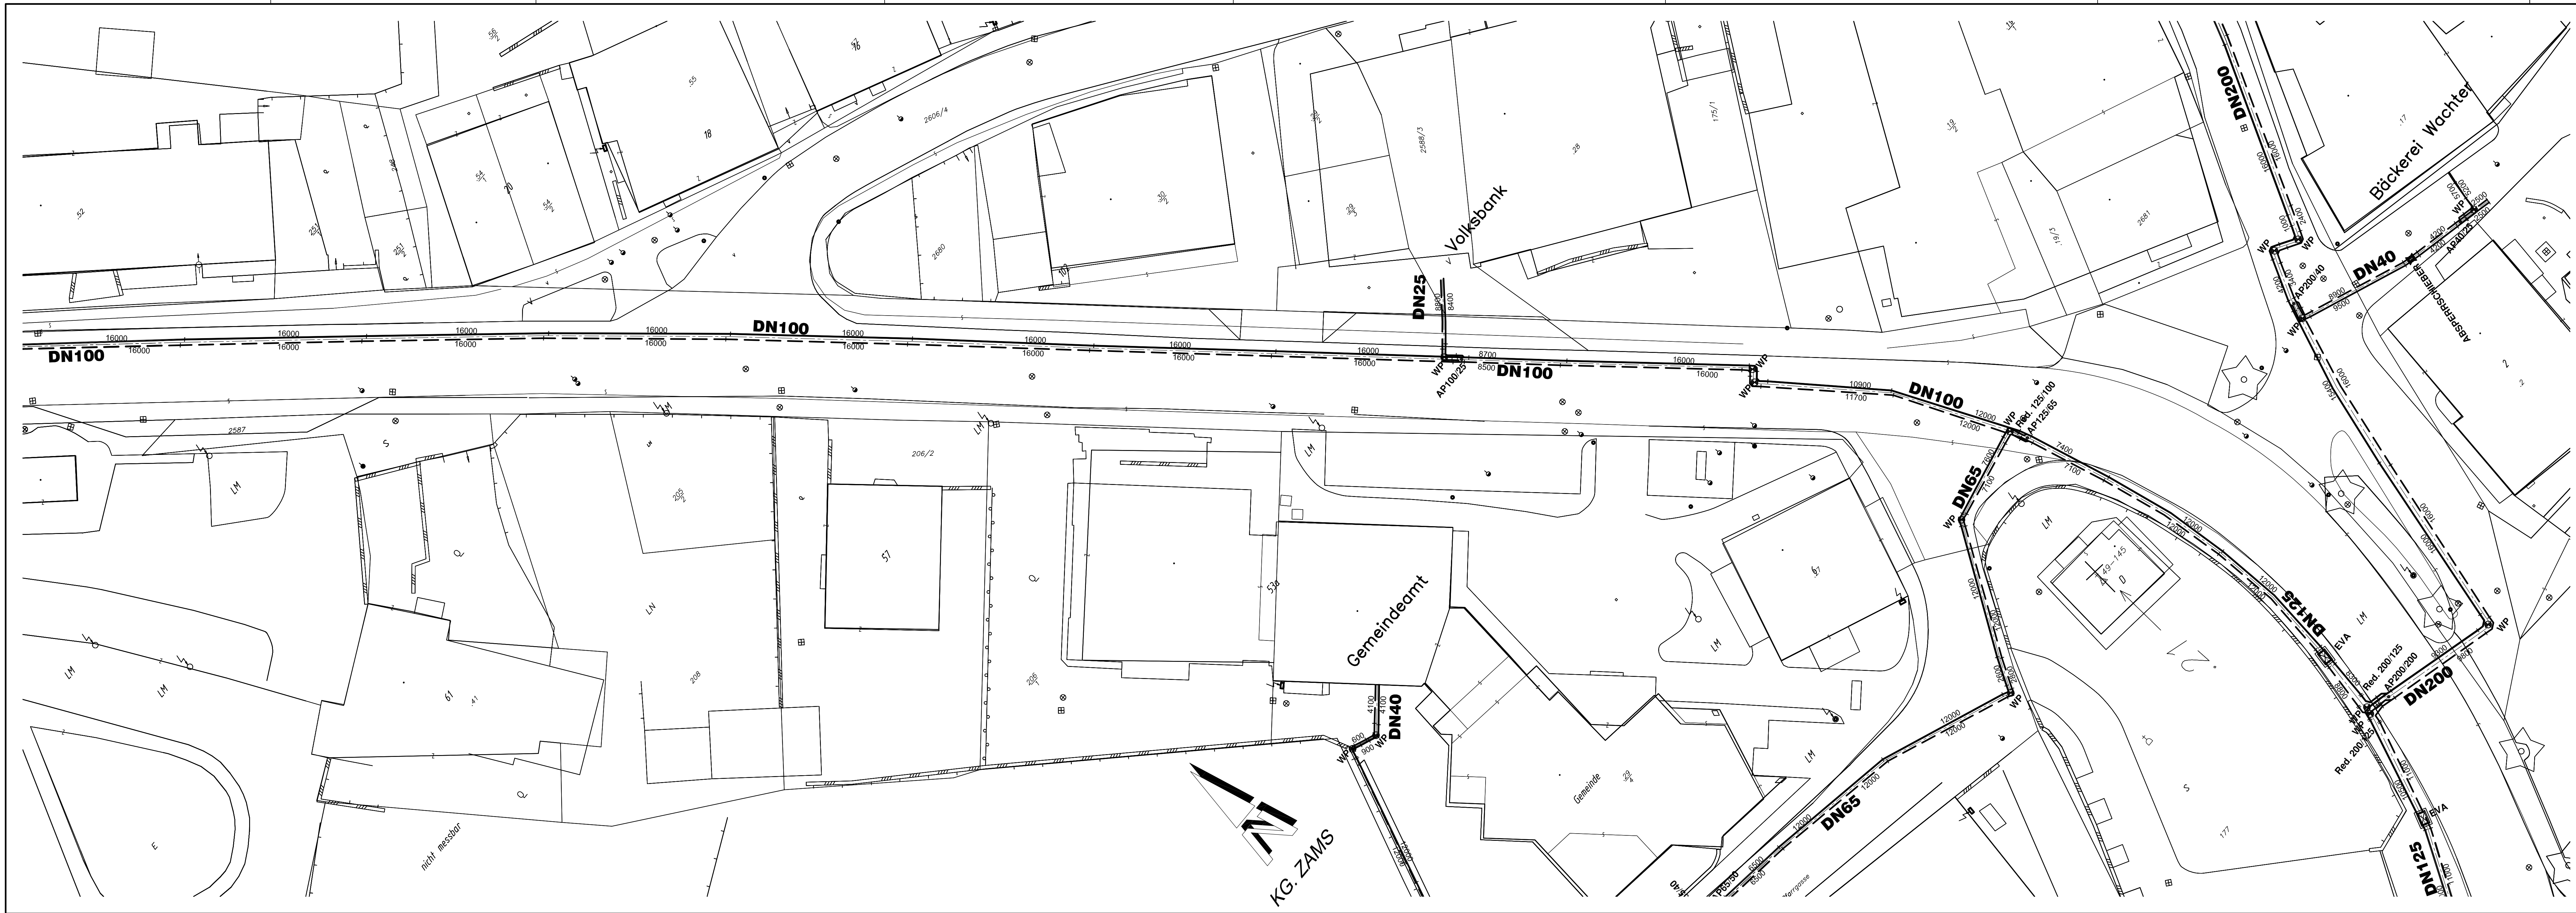

| AUSLEGUNGSDATEN      |         |
|----------------------|---------|
| NENNDRUCK            | 25 bar  |
| PRÜFDRUCK            | 37,5bar |
| AUSLEGUNGSTEMPERATUR | 120°C   |

| TECHNISCHE DATEN: |                        |                    |
|-------------------|------------------------|--------------------|
| ROHRHERSTELLER:   |                        | FA. ISOPLUS        |
| NENNWEITE DN      | MEDIUMROHR Da Ø x s mm | MANTELROHR Ø ln mm |
| 25                | 33,7x3,2               | 110                |
| 32                | 42,4x3,2               | 125                |
| 40                | 48,3x3,2               | 125                |
| 50                | 60,3x3,2               | 140                |
| 65                | 76,1x3,2               | 160                |
| 100               | 114,3x3,6              | 225                |
| 125               | 139,7x3,6              | 250                |
| 150               | 168,3x4,0              | 280                |
| 200               | 219,1x4,5              | 355                |
| 250               | 273,0x5,0              | 450                |

**Ortswärme Zams GmbH**  
Unterer Auweg 2 • A-6511 Zams

# ORTSWÄRME ZAMS

IC projecte Project Development and Trading GmbH  
A-1150 Wien  
Neubaugürtel 47  
tel+43 1985985 5-0  
fax+43 1985985 5-90  
office@ic-projecte.eu

**INGENIEURBÜRO KIRCHBNER**  
ZIVILTECHNIKERGESELLSCHAFT m. b. H.  
6020 INNSBRUCK, GRABENWEG 3a  
TEL: 0512/360160, HOMEPAGE: www.kirchbner.at  
FAX: 0512/360160/24, E-MAIL: office@kirchbner.at

## BESTANDSPLAN

**2009**

|                   |                          |
|-------------------|--------------------------|
| Datum             | Name                     |
| Bearb. 19.02.2010 | Widmoser                 |
| Gepr. 19.02.2010  | Ladner                   |
| Norm              |                          |
| Auftragsnr. 91041 | Zeichnungsnr. 91041-4-11 |
| Ersatz für:       | Ersatz durch:            |

Maßstab 1:200

**UNISTAH**  
Bau- und Rohrleitungsbau G.m.b.H.  
Abteilung: Umwelt- und Energietechnik  
A - 6063 Rum, Bundesstr. 27 Tel.+43 (0) 512/20 40 30 - Fax. (0) 512/20 63 06

**ABSCHNITT 4**  
**Tiroler Bundesstraße**  
**Teil 2**