


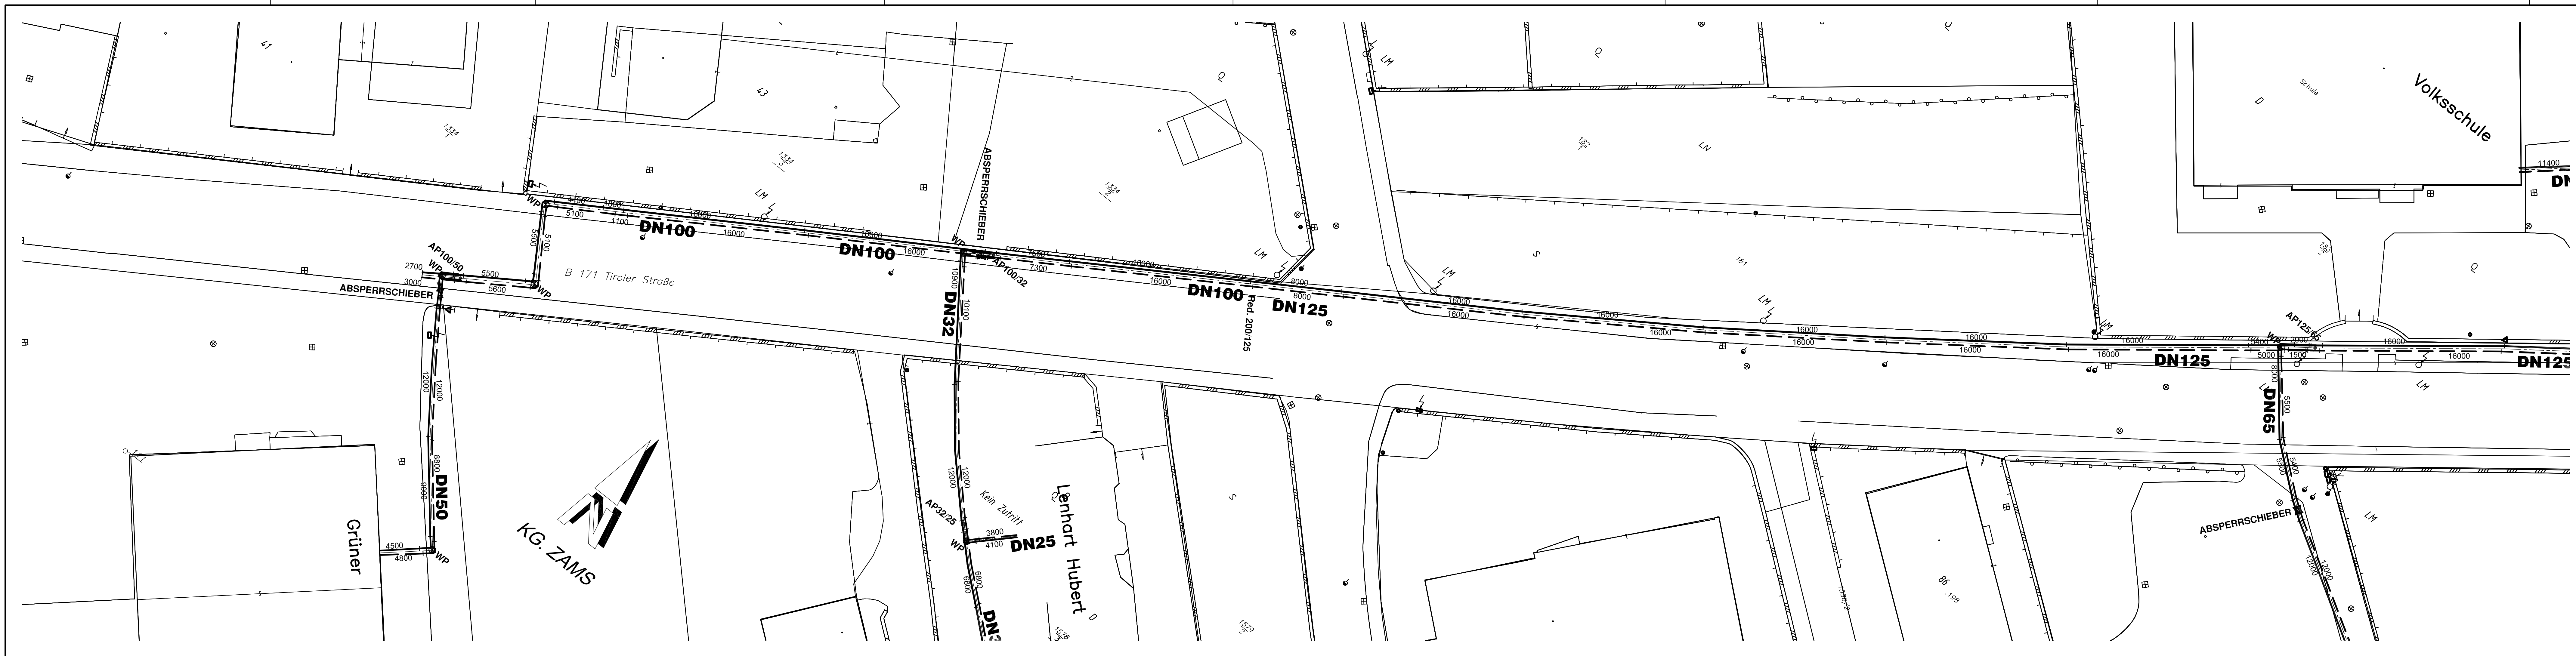

AUSLEGUNGSDATEN

NENNDRUCK	25 bar
PRÜFDRUCK	37,5bar
AUSLEGUNGSTEMPERATUR	120°C

TECHNISCHE DATEN:

ROHRHERSTELLER:		FA. ISOPLUS
NENNWEITE DN	MEDIUMROHR Da Ø x s mm	MANTELROHR Ø in mm
25	33,7x3,2	110
32	42,4x3,2	125
40	48,3x3,2	125
50	60,3x3,2	140
65	76,1x3,2	160
100	114,3x3,6	225
125	139,7x3,6	250
150	168,3x4,0	280
200	219,1x4,5	355
250	273,0x5,0	450

ORTSWÄRME ZAMS

IC projecte Project Development and Trading GmbH
A-1150 Wien
Neubaugürtel 47
tel+43 1985985 5-0
fax+43 1985985 5-90
office@ic-projecte.eu



INGENIEURBÜRO KIRCHBNER
ZIVILTECHNIERGESELLSCHAFT m. b. H.
6020 INNSBRUCK, GRABENWEG 3a
TEL: 0512/360160, HOMEPAGE: www.kirchbner.at
FAX: 0512/360160/24, E-MAIL: office@kirchbner.at

BESTANDSPLAN

2009

Datum

19.02.2010

Name

Widmoser

Bearb.

19.02.2010

Gepr.

Ladner

Norm

Auftragsnr.:

91041

Maßstab 1:200



UNISTAHL
Bau- und Rohrleitungsbau G. m. b. H.
Abteilung: Umwelt- und Energietechnik
A-6063 Rinn, Bundesstr. 27 Tel.+43 (0) 512/20 40 30 - Fax: (0) 512/20 63 08

ABSCHNITT 7

Tiroler Bundesstraße

Teil 2

Zeichnungsnr.:

91041-7-16

Blatt

Blätter

Ersatz für:

Ersatz durch: